





SEITENANSICHT

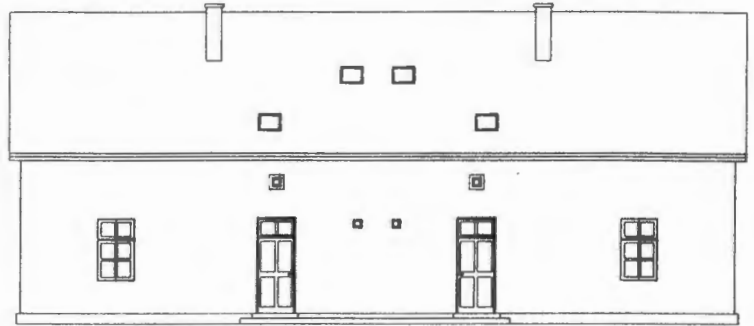


VORDERANSICHT ALT



VORD

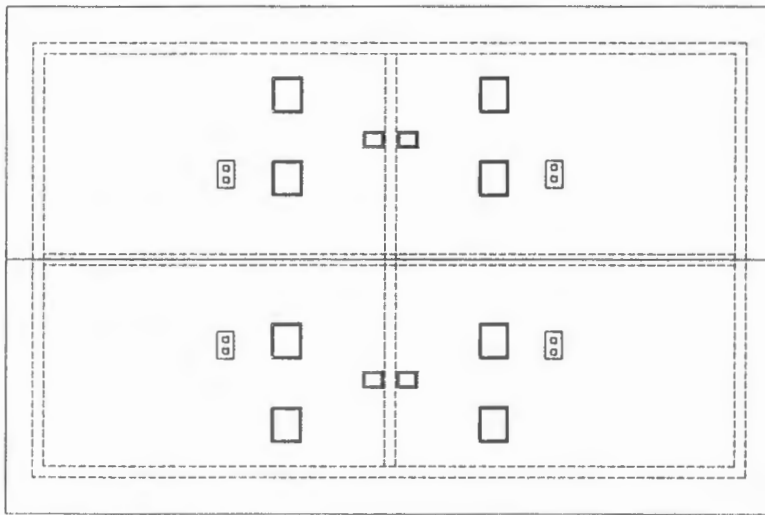


DÄCHDRAUFSICHT

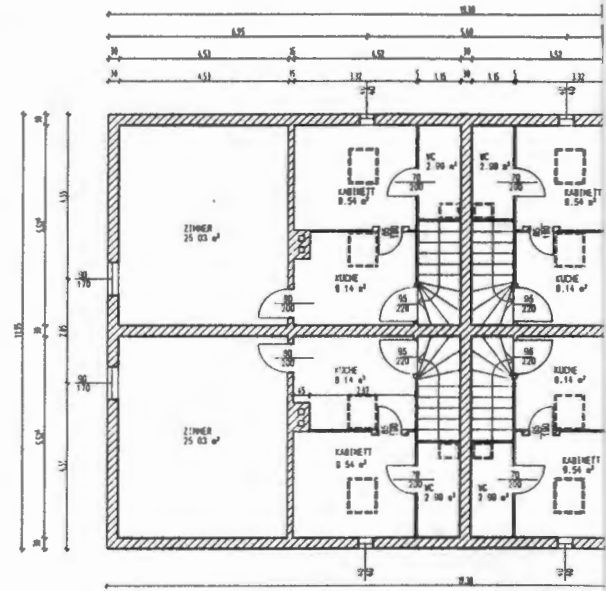


OBERGESCHOSS


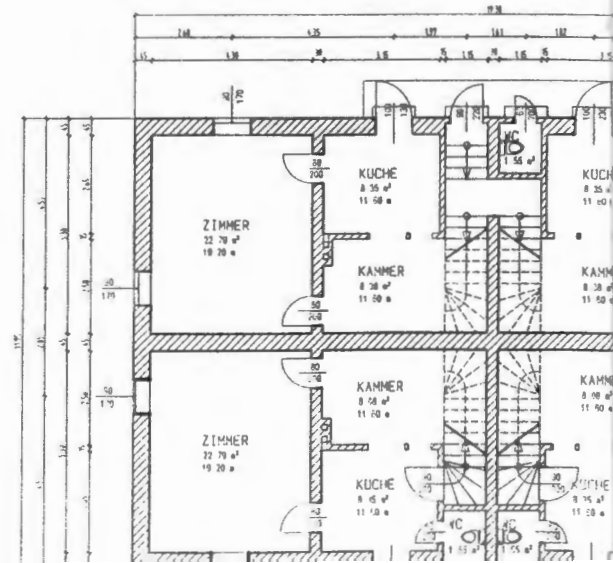
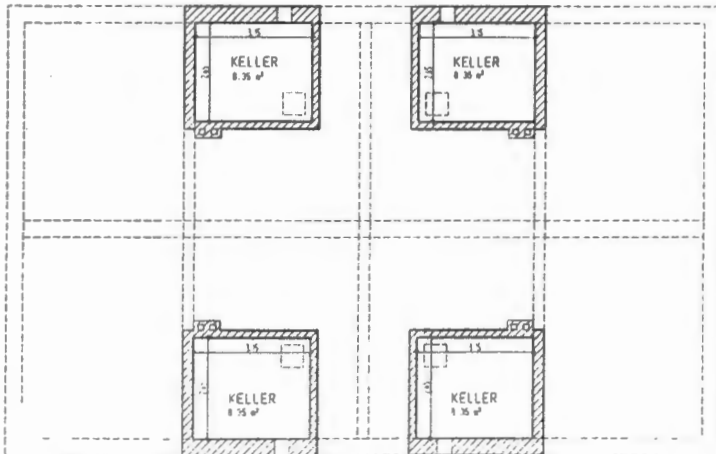


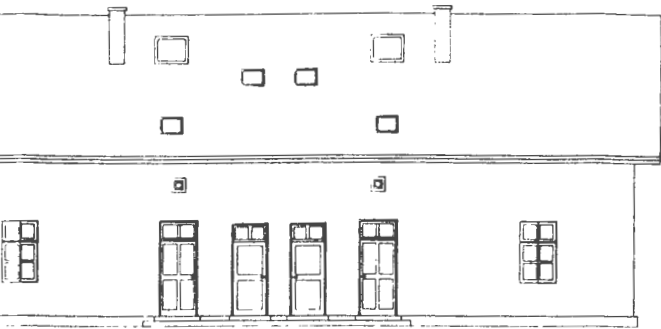

FRONTANSICHT

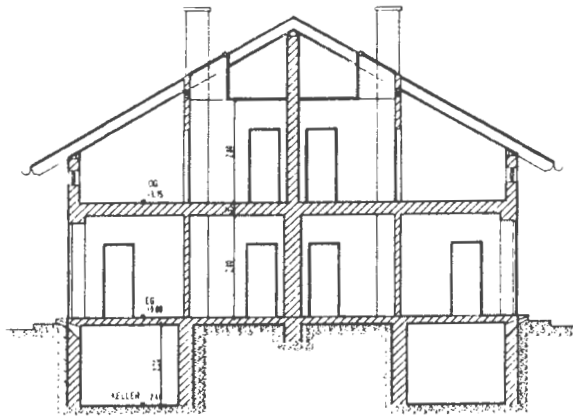


SCHNITT

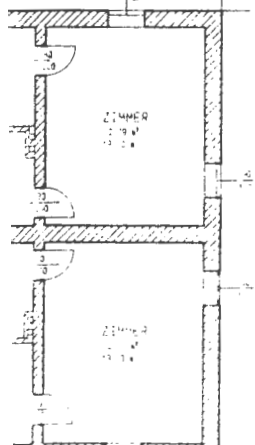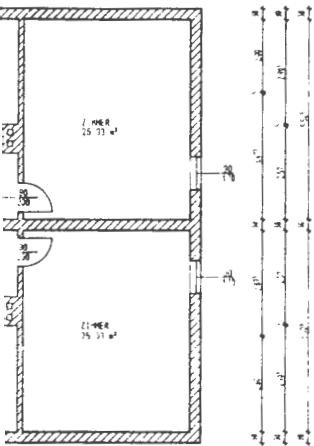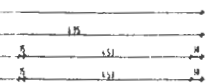


DERZEITIGER ZUSTAND


URZUSTAND

<b>BESTANDSPLAN</b>				PAPIER A1	
BAUVORHABEN		WOHNHAUSANLAGE			
ADRESSE		HARTIGSTRASSE			
GRUNDSTÜCK		EZ 2440; 3223; 3431; 108			
PLANINHALT					
KELLER, ERDGESCHOSS, 1.OG, SCHNITT; ANSICHTEN					
PROJ. XY	MASSSTAB 1:100	VERM. JUNI 1999	TRIEBER 0,70	BESICHTIGT WK	
BAUVERFAHREN			VERFAHREN		
PROJEKTANT			ANFORDERUNGEN		

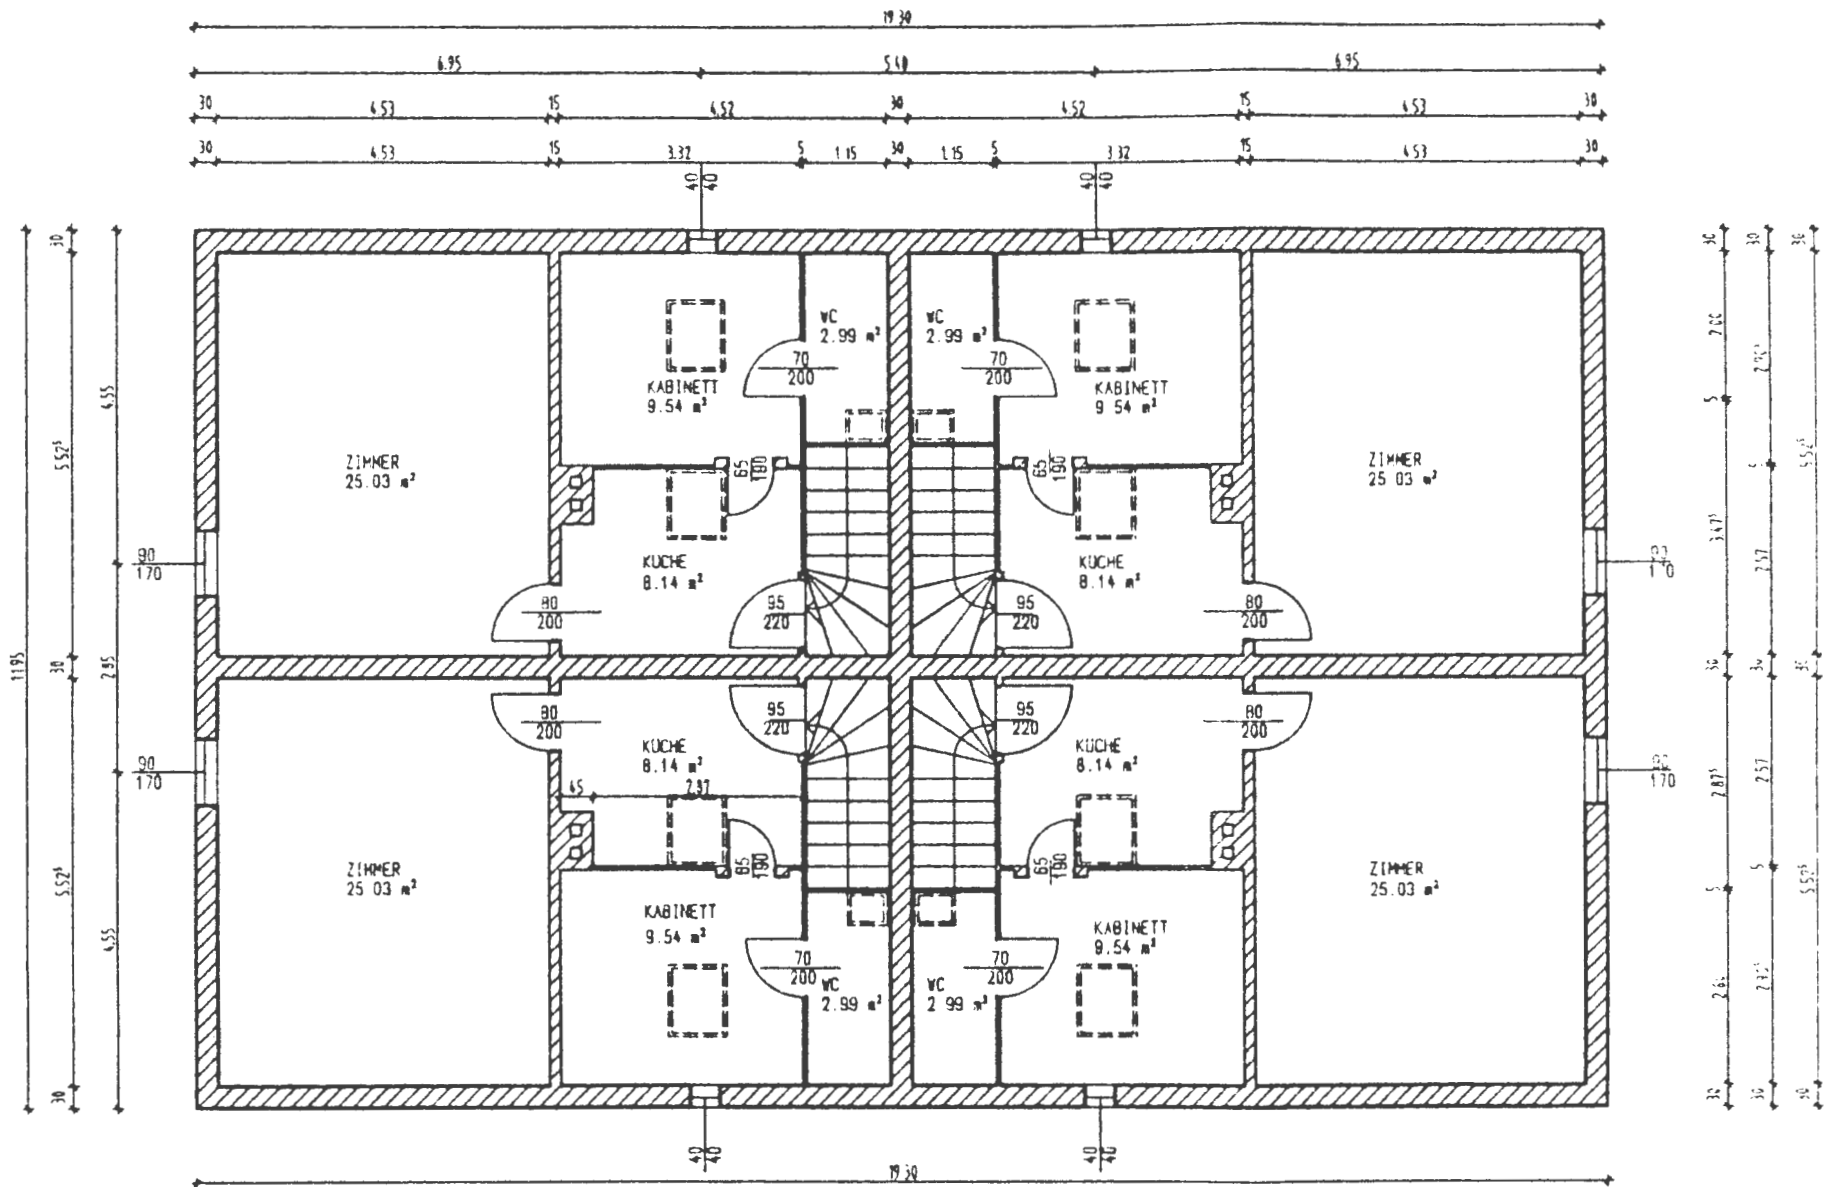

# OBERGESCHOSS

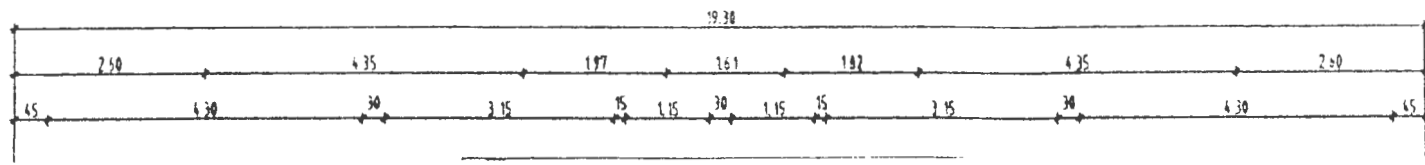

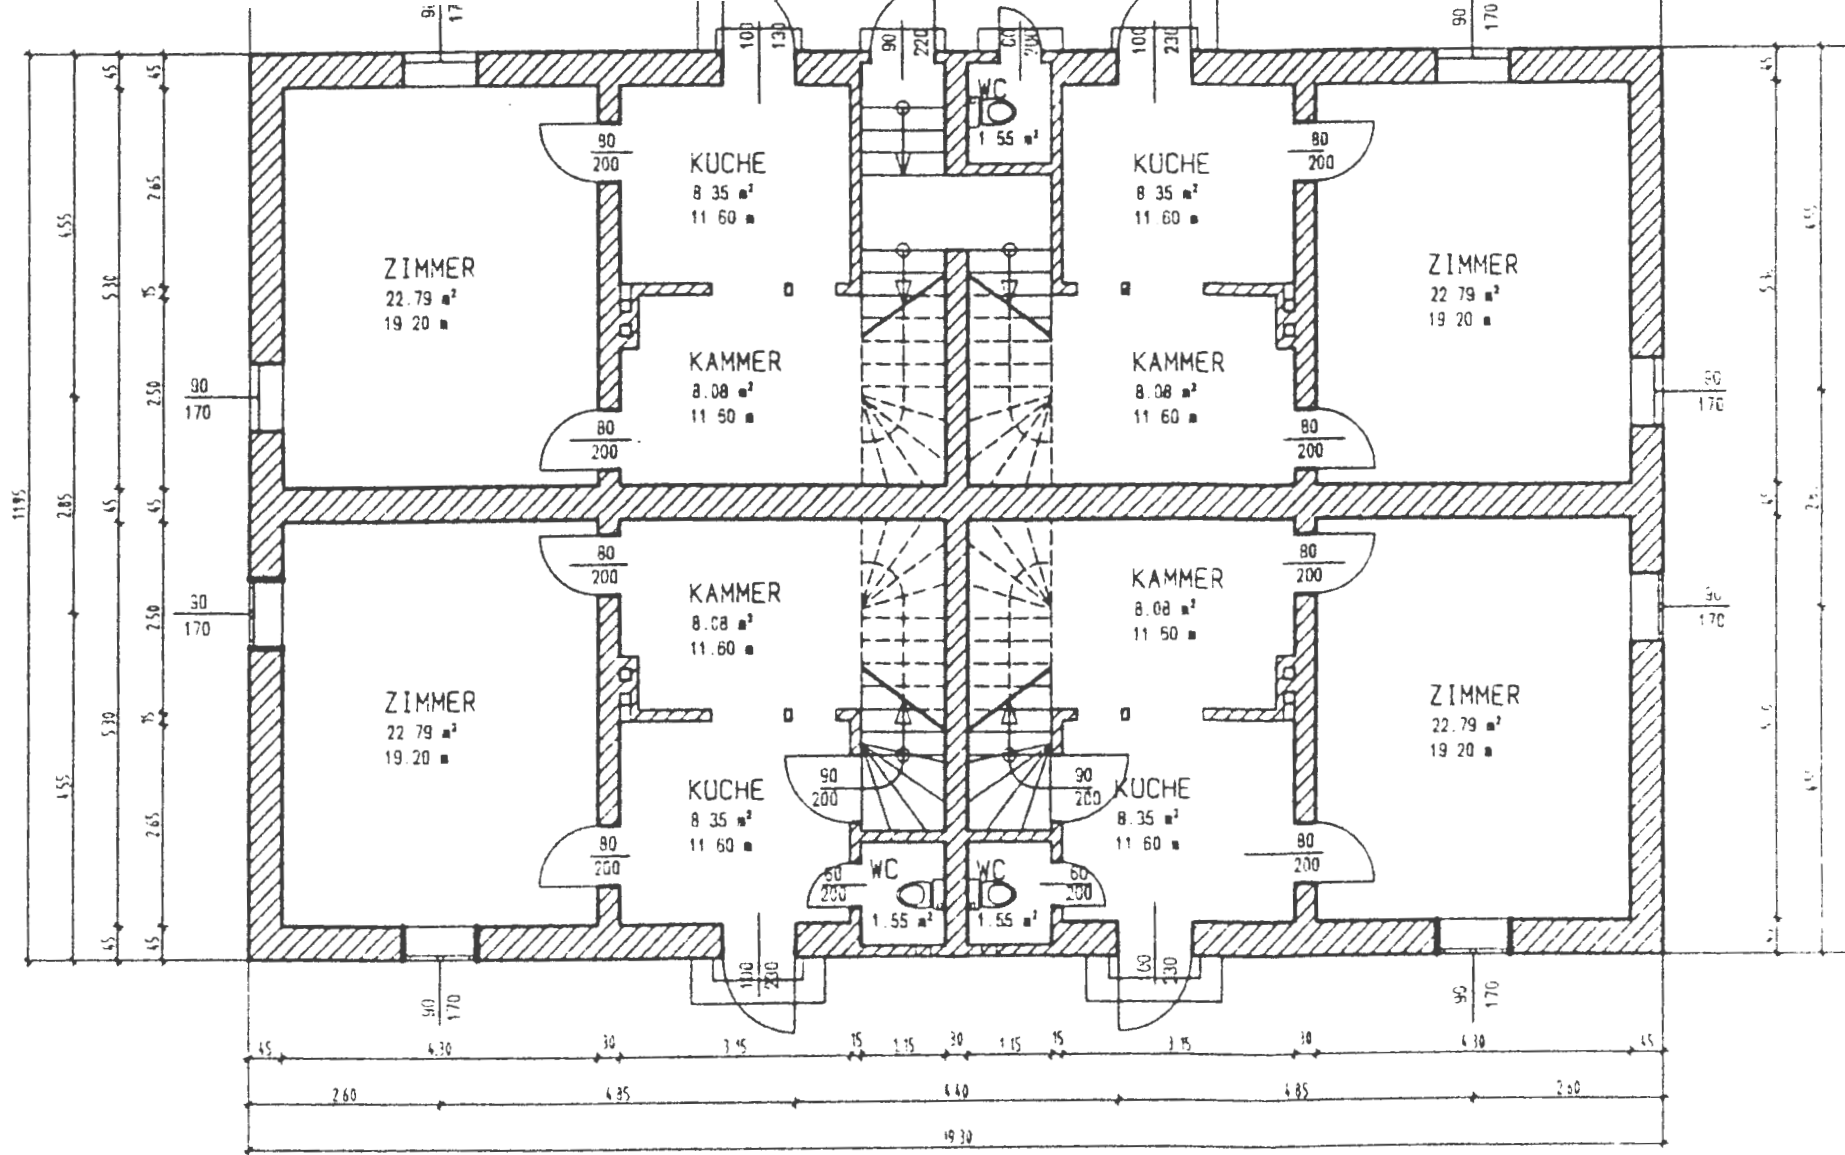

# ERDGESCHOSS